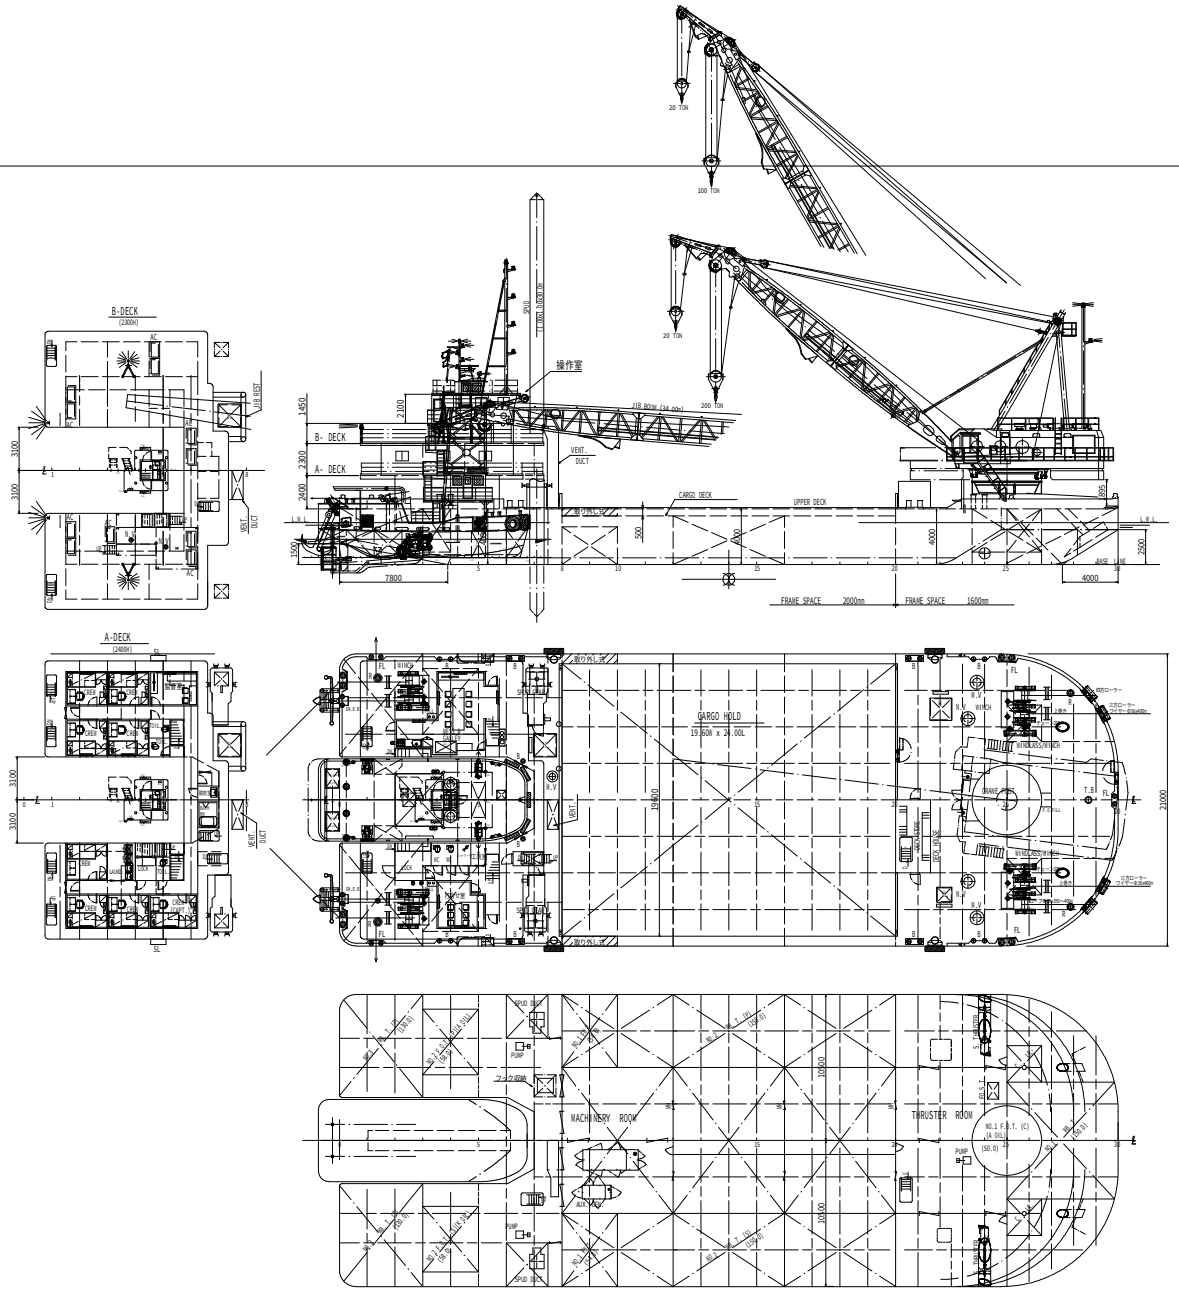

図 面 来 歴

2021. 7. 7. 初的検として作成
2021. 9. 22. 第一回修正。
2021. 10. 4. 第二回修正。
2021. 10. 20. 第三回修正。
2022. 02. 08. 第四回修正。
2022. 10. 20. 完成図として調整。
2022. 12. 28. 完成図として作成。

PRINCIPAL PARTICULARS

LENGTH	(O.A.)	56.00 M
BREADTH	(MLD)	21.00 M
DEPTH	(MLD)	3.5/4.0 M
DRAFT	(DESIN)	3.00 M
DEAD WEIGHT	(abt.)	1465.7 t
CARGO HOLD	(abt.)	202 M³

CRANE

MKR/TYPE : TSUKASA SE600LGP-STS
WHIST. : J1B - 34M / R-13.3m/102.5ton

TANKS CAPACITY

FRESH WATER TK.	(P/S)	(abt.)	55.9x2	M³
FUEL OIL TK	(A-OIL) (NO.1)	(abt.)	63.1	M³
	(NO.2 P)	(abt.)	56.1	M³
	(K-OIL) (NO.2 S)	(abt.)	56.1	M³
BALLAST WATER TK	(NO.1-3)	(abt.)	766.6	M³

配布先
船 主
監 督
J G
N K 本 部
N K 支 部
J C I
控
合 計

S.No.863	CLASS	SHIP NAME	第十八朝日丸
		ORDER NAME	朝日丸建設株式会社 殿
FILE. No	MANAGER / ASIST.MANAGER / CHIEF / CHECKED / DRAWN	２００T吊起重機台船 一般配置図	
C-01		株式会社 中西造船	
DWG. No	DATE 7th, Jul , 2021	SCALE	A1 1/150